


POMIAR POWIERZCHI TERENÓW ZIELONYCH MIESZKAŃ KONDYGNACJI PARTERU

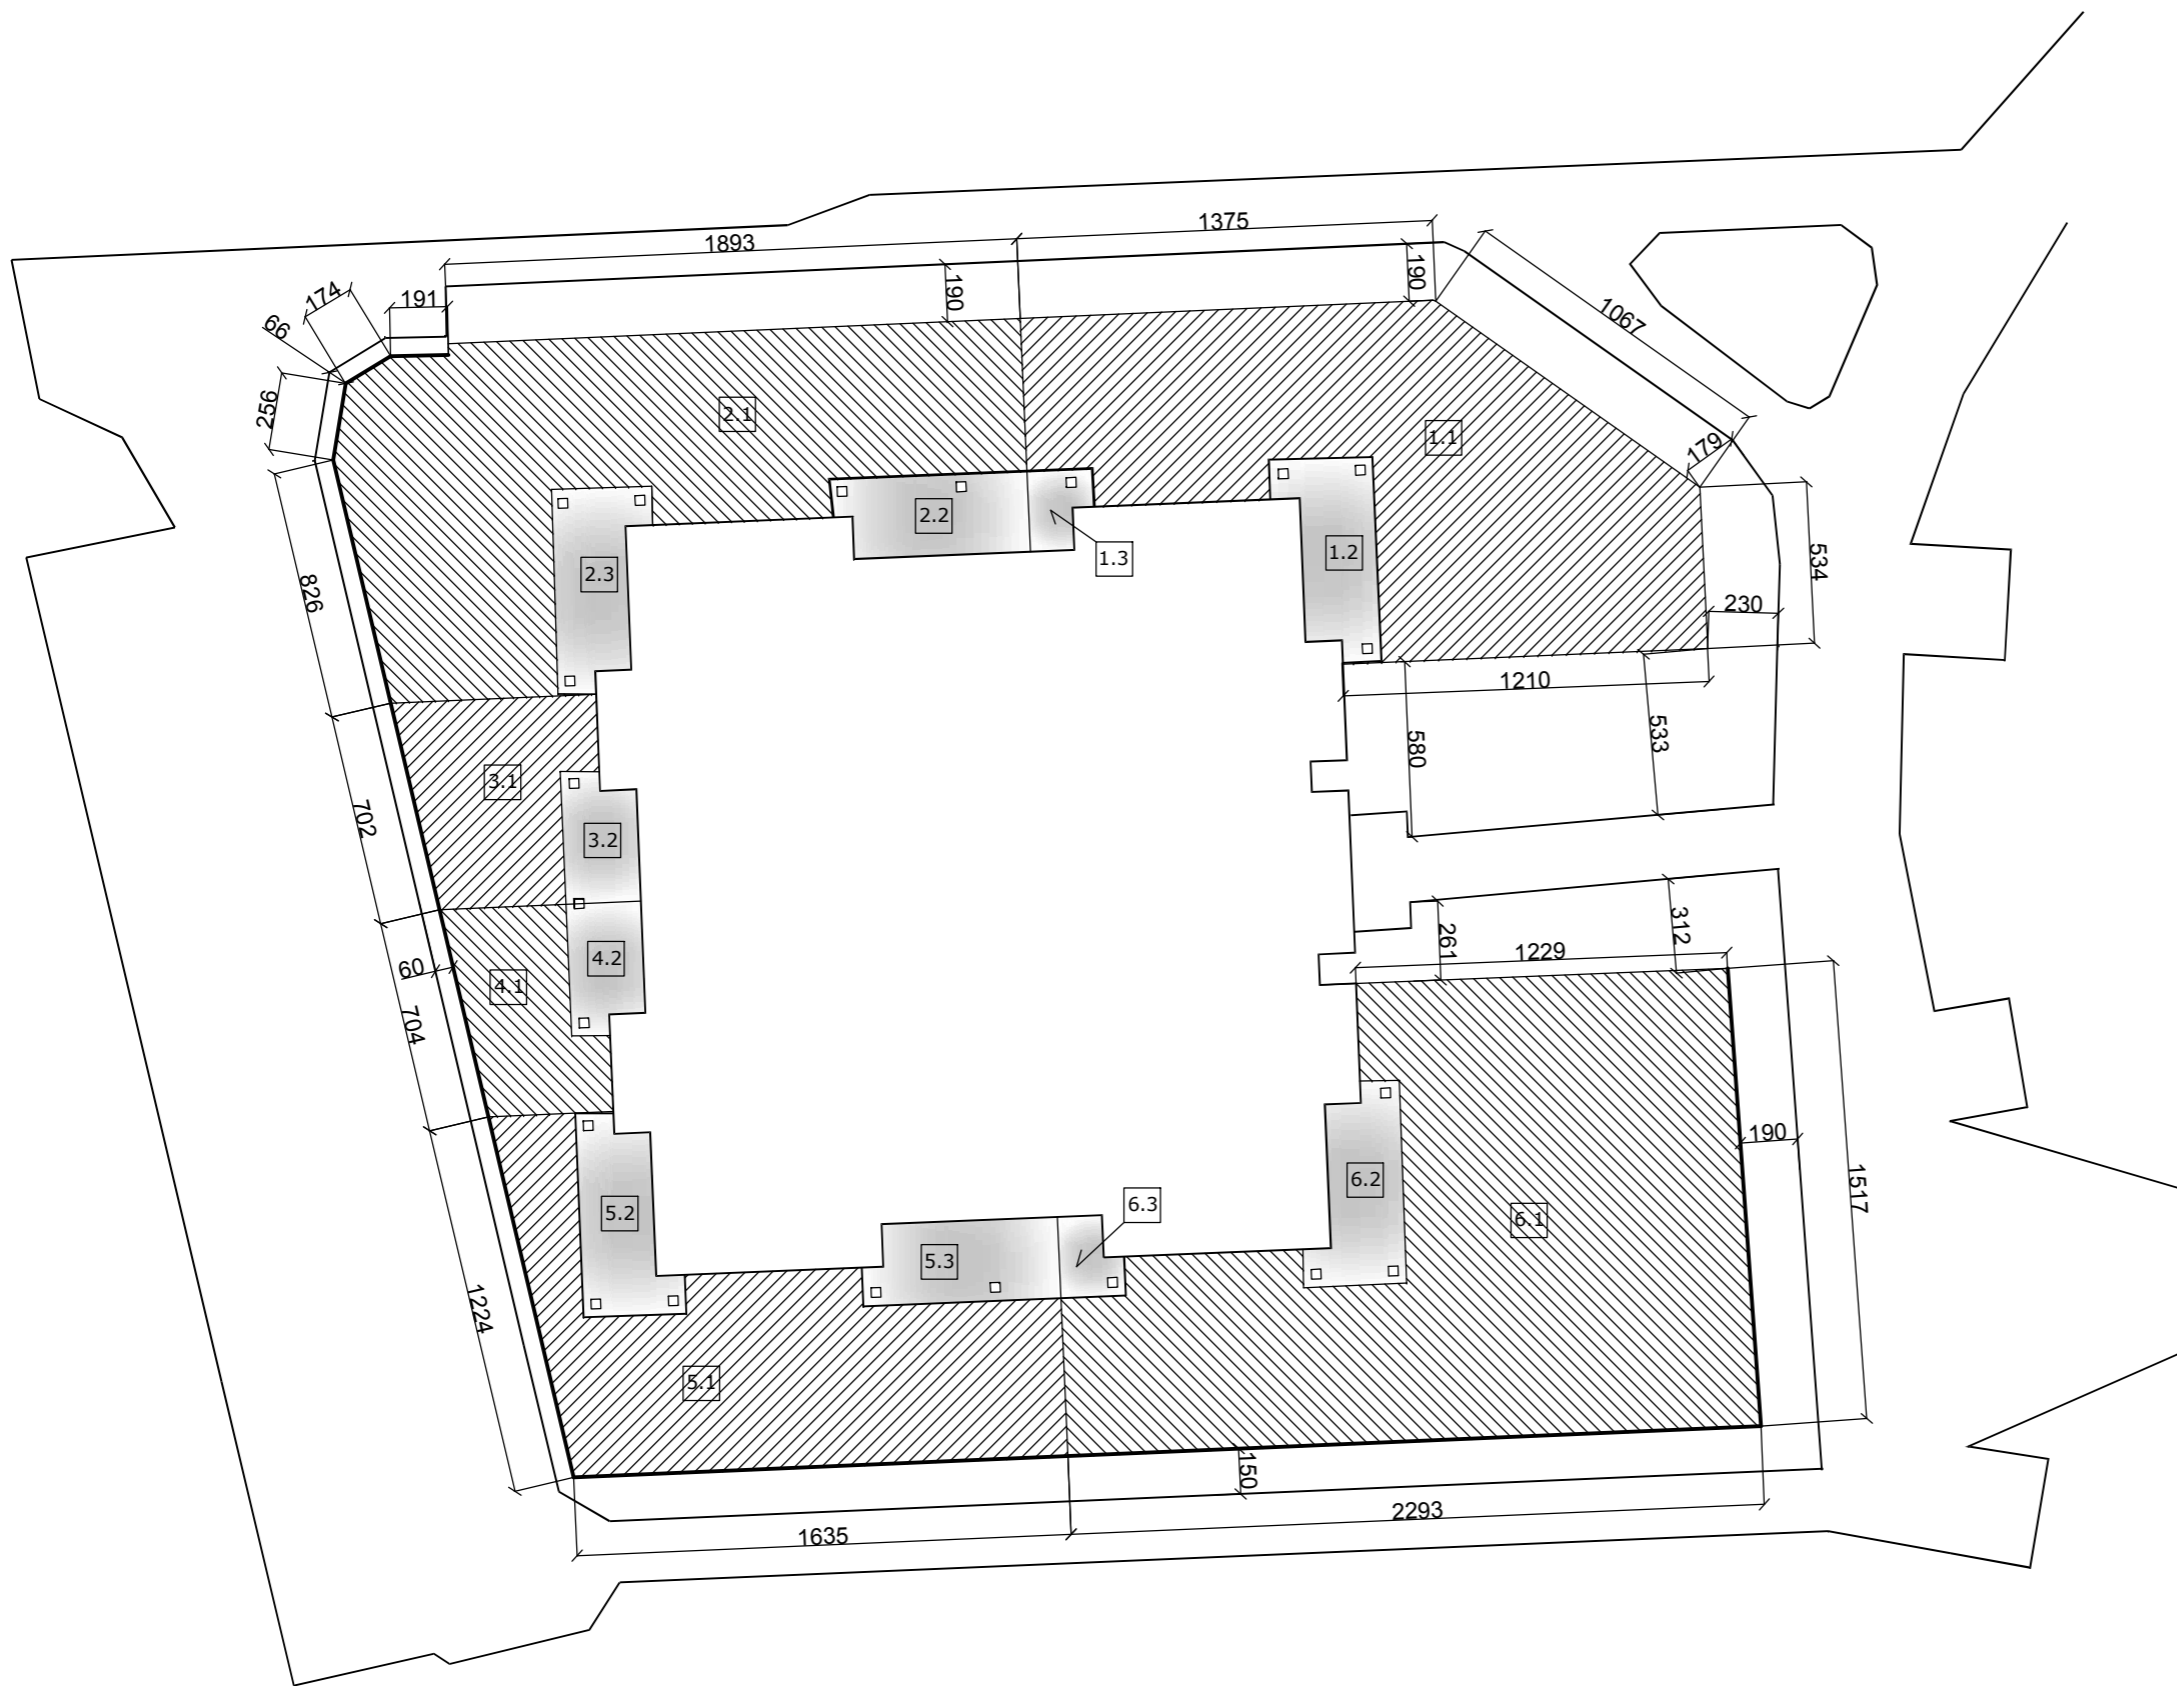

POWIERZCHNIA TERENÓW PRZYNALEŻNYCH		
MIESZKANIE NR 1.1		
Lp.	OPIS	POW. UŻYTK.
1.1	TEREN ZIELONY	165,58m ²
1.2	TARAS	16,81m ²
1.3	TARAS	4,88m ²
RAZEM POW. TERENU DLA MIESZKANIA 1.1		187,27m²
MIESZKANIE NR M 1.2		
2.1	TEREN ZIELONY	161,33m ²
2.2	TARAS	16,22m ²
2.3	TARAS	16,43m ²
RAZEM POW. TERENU DLA MIESZKANIA 1.2		193,98m²
MIESZKANIE NR M 1.3		
3.1	TEREN ZIELONY	36,65m ²
3.2	TARAS	9,87m ²
RAZEM POW. TERENU DLA MIESZKANIA 1.3		46,52m²
MIESZKANIE NR M 1.4		
4.1	TEREN ZIELONY	27,58m ²
4.2	TARAS	9,84m ²
RAZEM POW. TERENU DLA MIESZKANIA 1.4		37,42m²
MIESZKANIE NR M 1.5		
5.1	TEREN ZIELONY	110,79m ²
5.2	TARAS	16,59m ²
5.3	TARAS	16,34m ²
RAZEM POW. TERENU DLA MIESZKANIA 1.5		143,72m²
MIESZKANIE NR M 1.6		
6.1	TEREN ZIELONY	242,20m ²
6.2	TARAS	16,66m ²
6.3	TARAS	4,71m ²
RAZEM POW. TERENU DLA MIESZKANIA 1.6		263,57m²

RAZEM POWIERZCHNIA TERENÓW ZEWNĘTRZNYCH BUD. 107	872,48m²
---	----------------------------

UWAGA:		
B	LINIA ROZDZIELAJĄCA TERENY PRZYNALEŻNE DO POSZCZEGÓLNYCH MIESZKAŃ PRZEBIEGA PROSTOPADLE DO ELEWACJI BUDYNKU	
A	OBRYŚ BUDYNKU I PRZYLEGLYCH DRÓG I CHODNIKÓW, NA PODST. POWYKONAWCZEJ INWENTARY. GEODEZYJNEJ	
INWESTOR:	VILLA ROMANÓW Sp. z o.o. ŁÓDŹ, 02-692 ul. Romanowska 55e	ADRES INWESTYCJI: ŁÓDŹ, 02-692 ul. Romanowska
TYTUŁ PROJEKTU: BUDYNEK 107 "Villa Romanów"		
NAZWA RYSUNKU: PROTOKÓL POMIARU POWIERZCHNI		
OPRACOWANIE: mgr inż. Marcin Bajerski upr. budowlane nr LOD/0306/OWOK/05		
DATA: WRZESIEŃ 2016	SKALA 1:250	NR RYSUNKU: