POMIAR POWIERZCHI TERENÓW ZIELONYCH MIESZKAŃ KONDYGNACJI PARTERU

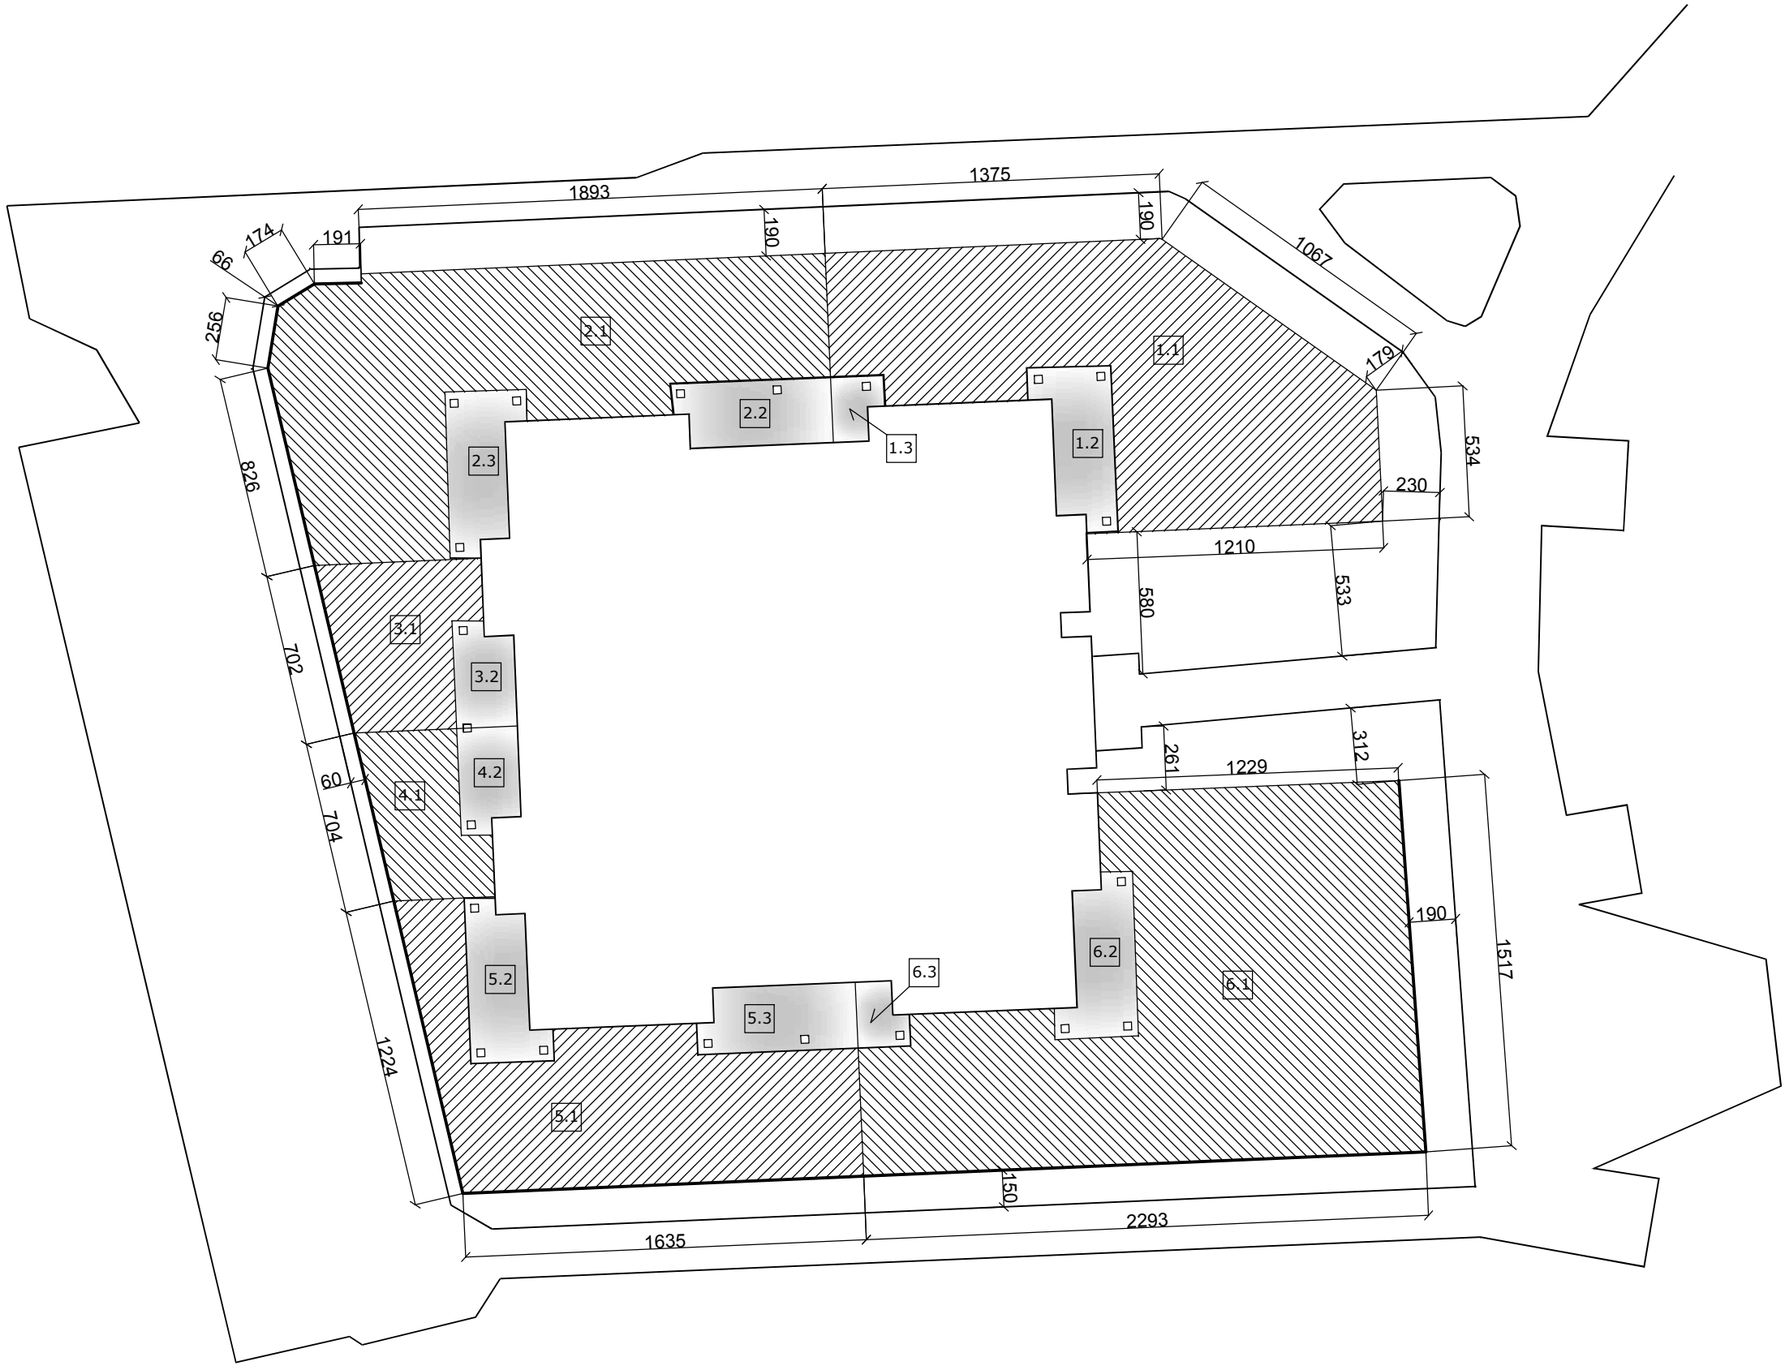

POWIERZCHNIA TERENÓW PRZYNALEŻNYCH		
MIESZKANIE NR 1.1		
Lp.	OPIS	POW. UŻYTK.
1.1	TEREN ZIELONY	165,58m²
1.2	TARAS	16,81m²
1.3	TARAS	4,88m²
RAZEM POW. TERENU DLA MIESZKANIA 1.1		**187,27m²**
MIESZKANIE NR M 1.2		
2.1	TEREN ZIELONY	161,33m²
2.2	TARAS	16,22m²
2.3	TARAS	16,43m²
RAZEM POW. TERENU DLA MIESZKANIA 1.2		**193,98m²**
MIESZKANIE NR M 1.3		
3.1	TEREN ZIELONY	36,65m²
3.2	TARAS	9,87m²
RAZEM POW. TERENU DLA MIESZKANIA 1.3		**46,52m²**
MIESZKANIE NR M 1.4		
4.1	TEREN ZIELONY	27,58m²
4.2	TARAS	9,84m²
RAZEM POW. TERENU DLA MIESZKANIA 1.4		**37,42m²**
MIESZKANIE NR M 1.5		
5.1	TEREN ZIELONY	110,79m²
5.2	TARAS	16,59m²
5.3	TARAS	16,34m²
RAZEM POW. TERENU DLA MIESZKANIA 1.5		**143,72m²**
MIESZKANIE NR M 1.6		
6.1	TEREN ZIELONY	242,20m²
6.2	TARAS	16,66m²
6.3	TARAS	4,71m²
RAZEM POW. TERENU DLA MIESZKANIA 1.6		**263,57m²**

RAZEM POWIERZCHNIA TERENÓW ZEWNĘTRZNYCH BUD. 107	**872,48m²**

UWAGA:

B — LINIA ROZDZIELAJĄCA TERENY PRZYNALEŻNE DO POSZCZEGÓLNYCH MIESZKAŃ PRZEBIEGA PROSTOPADLE DO ELEWACJI BUDYNKU

A — OBRYS BUDYNKU I PRZYLEGŁYCH DRÓG I CHODNIKÓW, NA PODST. POWYKONAWCZEJ INWENTARY. GEODEZYJNEJ

INWESTOR: VILLA ROMANÓW Sp. z o.o. ŁÓDŹ, 02-692 ul. Romanowska 55e

ADRES INWESTYCJI: ŁÓDŹ, 02-692 ul. Romanowska

TYTUŁ PROJEKTU: BUDYNEK 107 "Villa Romanów"

NAZWA RYSUNKU: PROTOKÓŁ POMIARU POWIERZCHNI

OPRACOWANIE: mgr inż. Marcin Bajerski upr. budowlane nr LOD/0306/OWOK/05

DATA: WRZESIEŃ 2016 | SKALA 1:250 | NR RYSUNKU: